


ИСПОЛНИТЕЛЬНАЯ СХЕМА

Проверки вертикальности ствола вентиляционной трубы №8(С-54) цех Н-13

по состоянию на «24» октября 2012 г.

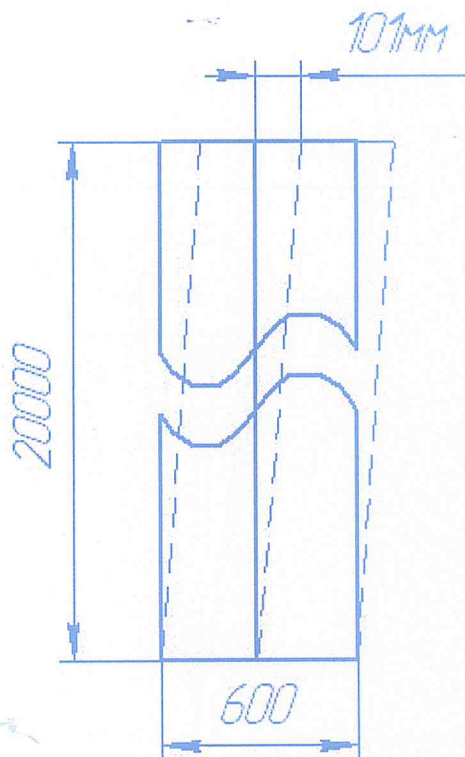

Вывод: В результате произведенных измерений и вычислений крена трубы, отклонение превышающее требование норм ПБ 03-445-02 «Правила безопасности при эксплуатации дымовых и вентиляционных промышленных труб» выявлено и составляет: по угловым измерениям (частный крен) –101 мм, допуск – 60мм;

Оборудование, использованное при измерениях:

1. Электронный теодолит DJD-10;
2. Рейка нивелирная TS-3.

Проверку произвел геодезист ООО «Химремонт» _____

О.Ю. Матвеева